




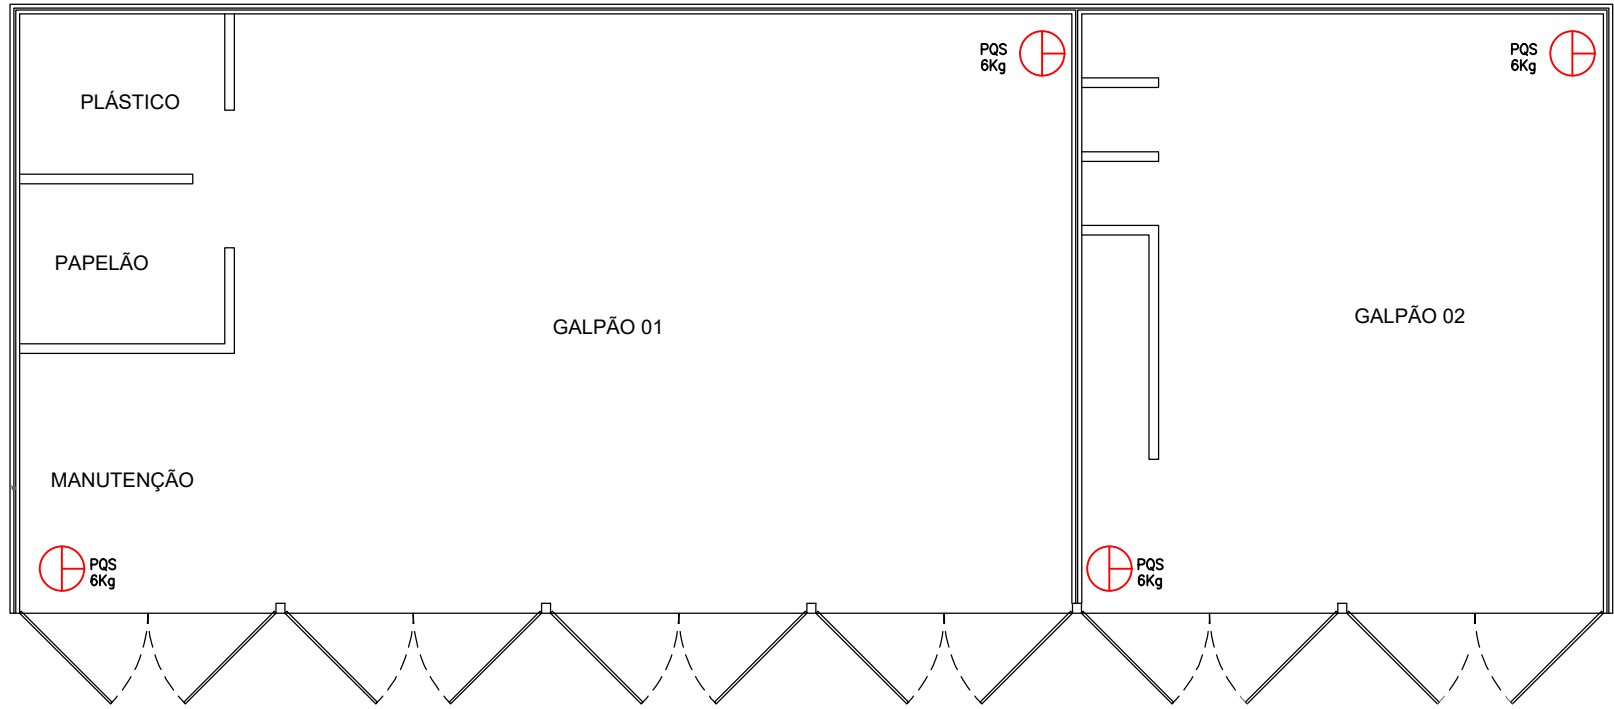

6.1 CENTRAL DE RESIDUOS
ESCALA 1/150

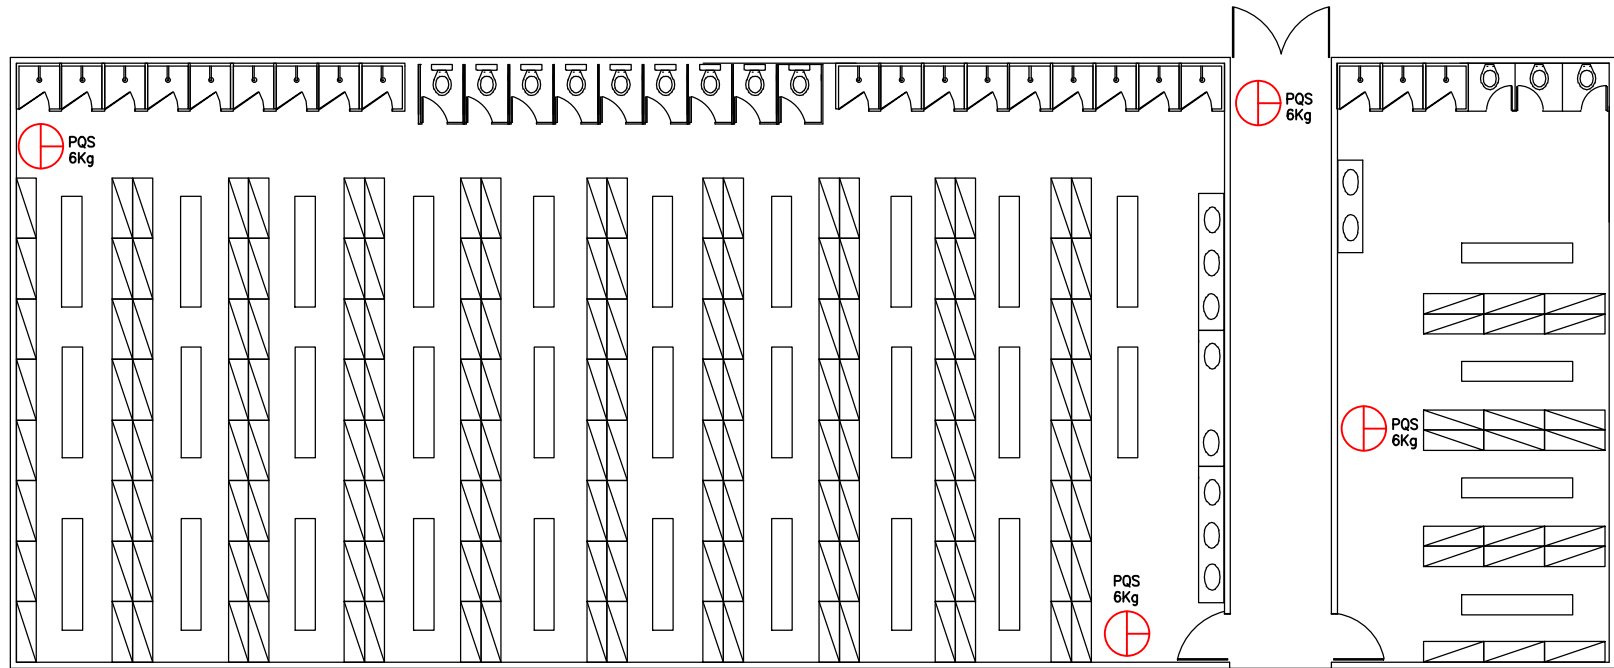


6.2 VESTIÁRIO
ESCALA 1/150

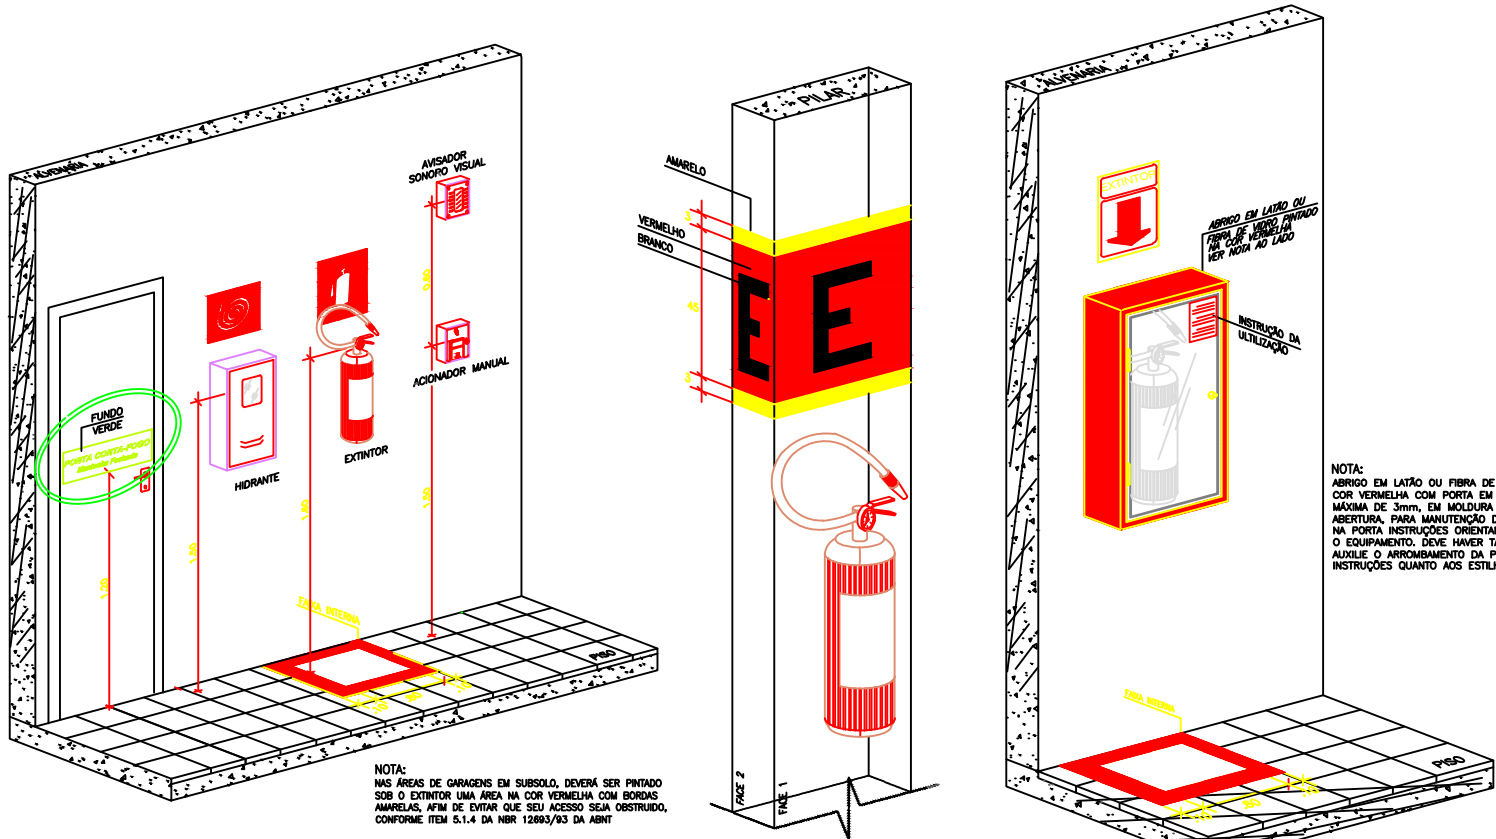

DETALHE TÍPICO - SINALIZAÇÃO DOS EQUIP. COMB. A INCÊNDIO
SEM ESCALA

DETALHE TÍPICO - EXTINTORES EM ÁREAS DESCOBERTAS OU SEM VIGILÂNCIA
SEM ESCALA

LEGENDA	
SÍMBOLO	DESCRIÇÃO
	TUBULAÇÃO AÉREA EM AÇO CARBONO SCH-40 ASTM A 106 GR B PINTADA NA COR VERMELHA.
	TUBULAÇÃO ENTERRADA EM FERRO FUNDIDO TIPO PONTA E BOLSA, JUNTA ELÁSTICA, CLASSE K-9.
	ABRIGO PARA MANGUEIRAS 90x60x17cm COM DUAS MANGUEIRAS 2.1/2"x15m E UM ESGUICHO REGULAVEL
	HIDRANTE DE COLUNA INDUSTRIAL ø4" COM DUAS SAÍDAS ø2.1/2" PARA 4 MANGUEIRAS 2.1/2"x15m
	HIDRANTE DUPLIO COM ABRIGO ESPECIAL PARA MANGUEIRAS (2x15m) DIMENSÕES 600x900x300mm LOCADO ABAIXO DO HIDRANTE.
	EXTINTOR PORTÁTIL TIPO AGUA CAP. 10 LITROS 2-A.
	EXTINTOR PORTÁTIL TIPO CO2 CAP. 6 OU 10 Kg 5B:C
	EXTINTOR PORTÁTIL TIPO PÓ QUÍMICO SECO CAP. 8 e 12 Kg 30B:C - 20B:C RESPECTIVAMENTE.
	EXTINTOR PORTÁTIL TIPO PÓ QUÍMICO TRICLASSE CAP. 6 Kg 2-A:20-B:C
	EXTINTOR SOBRE RODAS TIPO AGUA PRESSURIZADA CAPACIDADE 75L 10-A.
	EXTINTOR SOBRE RODAS TIPO CO2 CAPACIDADE 50Kg 10B:C
	EXTINTOR SOBRE RODAS TIPO PÓ QUÍMICO SECO CAPACIDADE 50Kg 80B:C

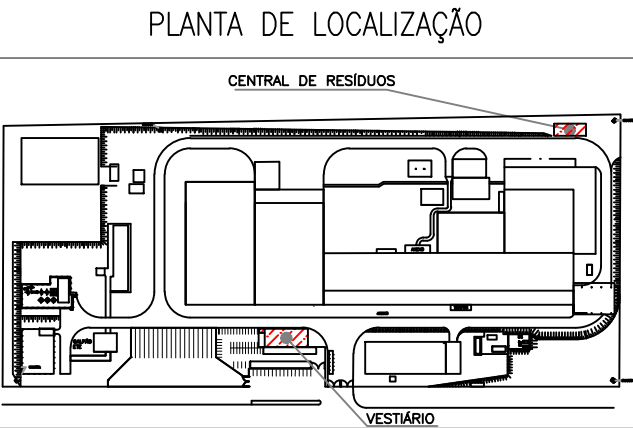

REV.	DESCRIÇÃO	DATA	DESENHO	VERIFICADO	APROVADO
00	Emissão Inicial	24/06/2021			

DELO ENGENHARIA
CNPJ 25.974.904/0001-49
R. CECÍLIA MENEZES DE MATTOS, 112 - JARDIM SÃO JOSÉ, ITU - SP
ENG. DANIEL OLIVEIRA - (11) 99853-2925

TÍTULO:
PSIP - EXTINTORES - CENTRAL DE RESIDUOS E VESTIÁRIO

RESPONSÁVEL TÉCNICO:
FRANCISCO ELLIKSON RODRIGUES DA SILVA - RNP: 061890339-9

CLIENTE:
CAN-PACK BRASIL INDUSTRIA DE EMBALAGENS LTDA

ASSUNTO:
AS BUILT E UNIFICAÇÃO DE EDIFICAÇÕES CAN-PACK - MARACANAÚ/CE

REVISOR:
R00

ART:
CE20210810788

FOLHA:
06

DATA:
24/06/2021

ESCALA:
1:150

AUTENTICAÇÃO DO CBMCE